


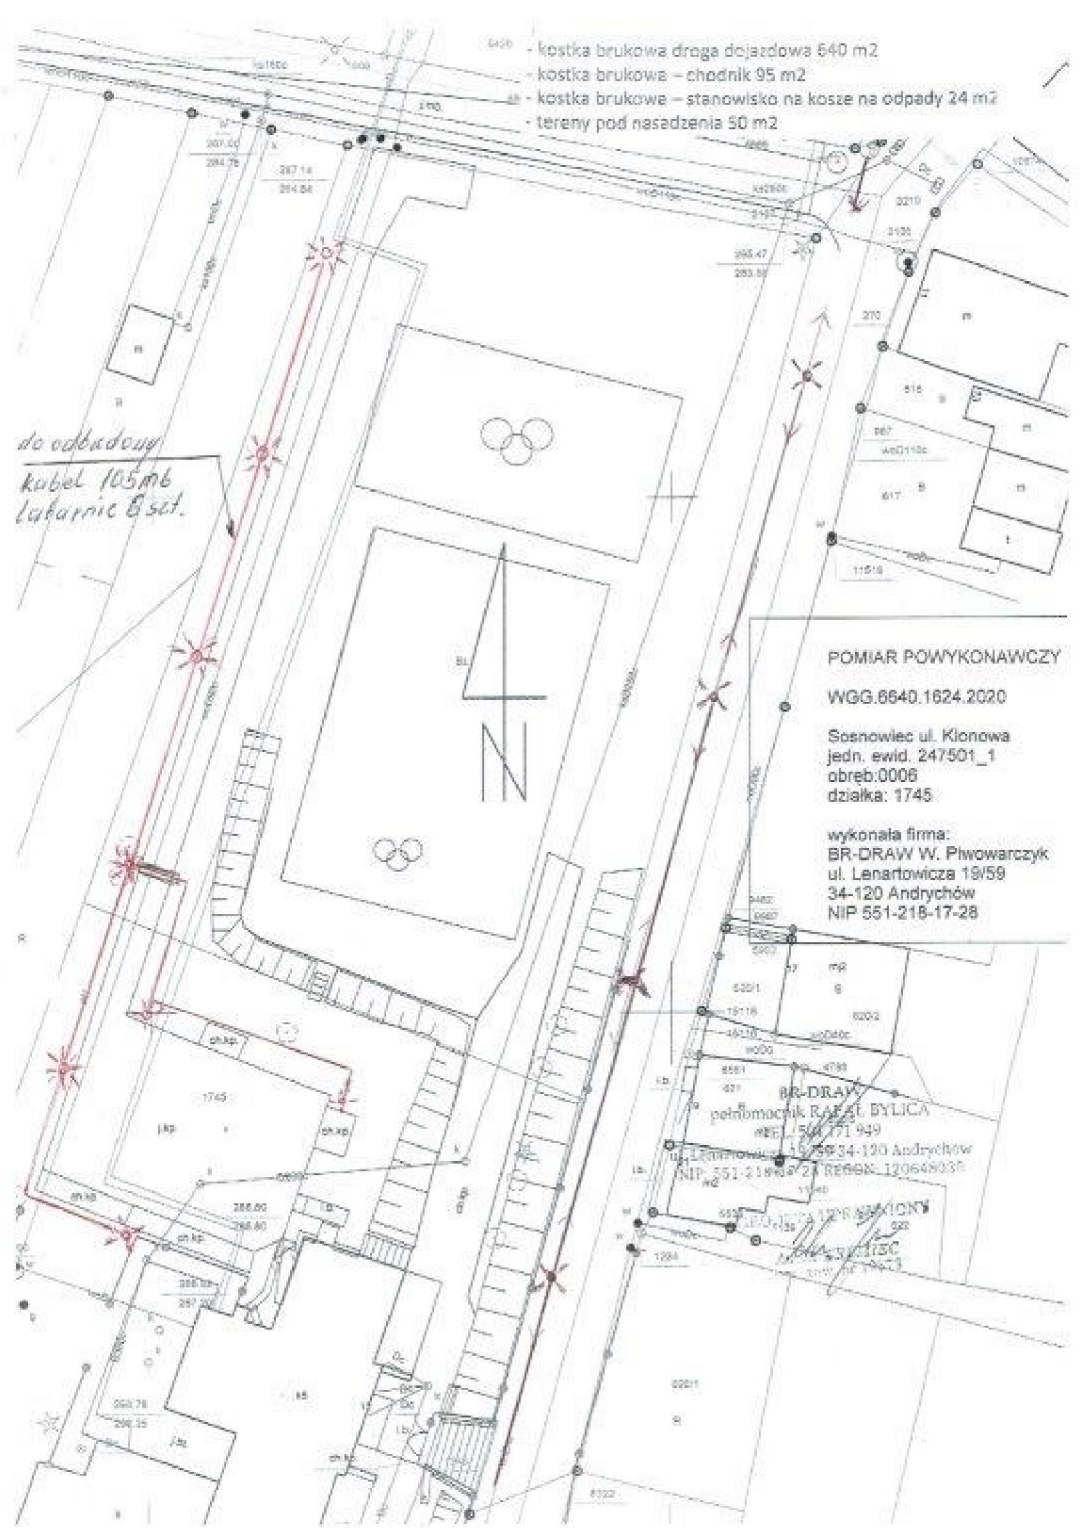

- kostka brukowa droga dojazdowa 640 m²
- kostka brukowa – chodnik 95 m²
- kostka brukowa – stanowisko na kosze na odpady 24 m²
- tereny pod nasadzenia 50 m²

do odbudowy
kabel 105m6
latarnie 6 szt.

POMIAR POWYKONAWCZY

WGG.6640.1624.2020

Sosnowiec ul. Klonowa
jedn. ewid. 247501_1
obręb.0006
działka: 1745

wykonała firma:
BR-DRAW W. Płowarczyk
ul. Lenartowicza 19/59
34-120 Andrychów
NIP 551-218-17-28

BR-DRAW
pełnomocnik Rafał BYLICA
REG. 550 771 949
ul. Lenartowicza 19/59 34-120 Andrychów
NIP 551-218-17-28 REGON 120648035

BR-DRAW W. PŁOWARCZYK
ul. Lenartowicza 19/59
34-120 Andrychów
NIP 551-218-17-28